



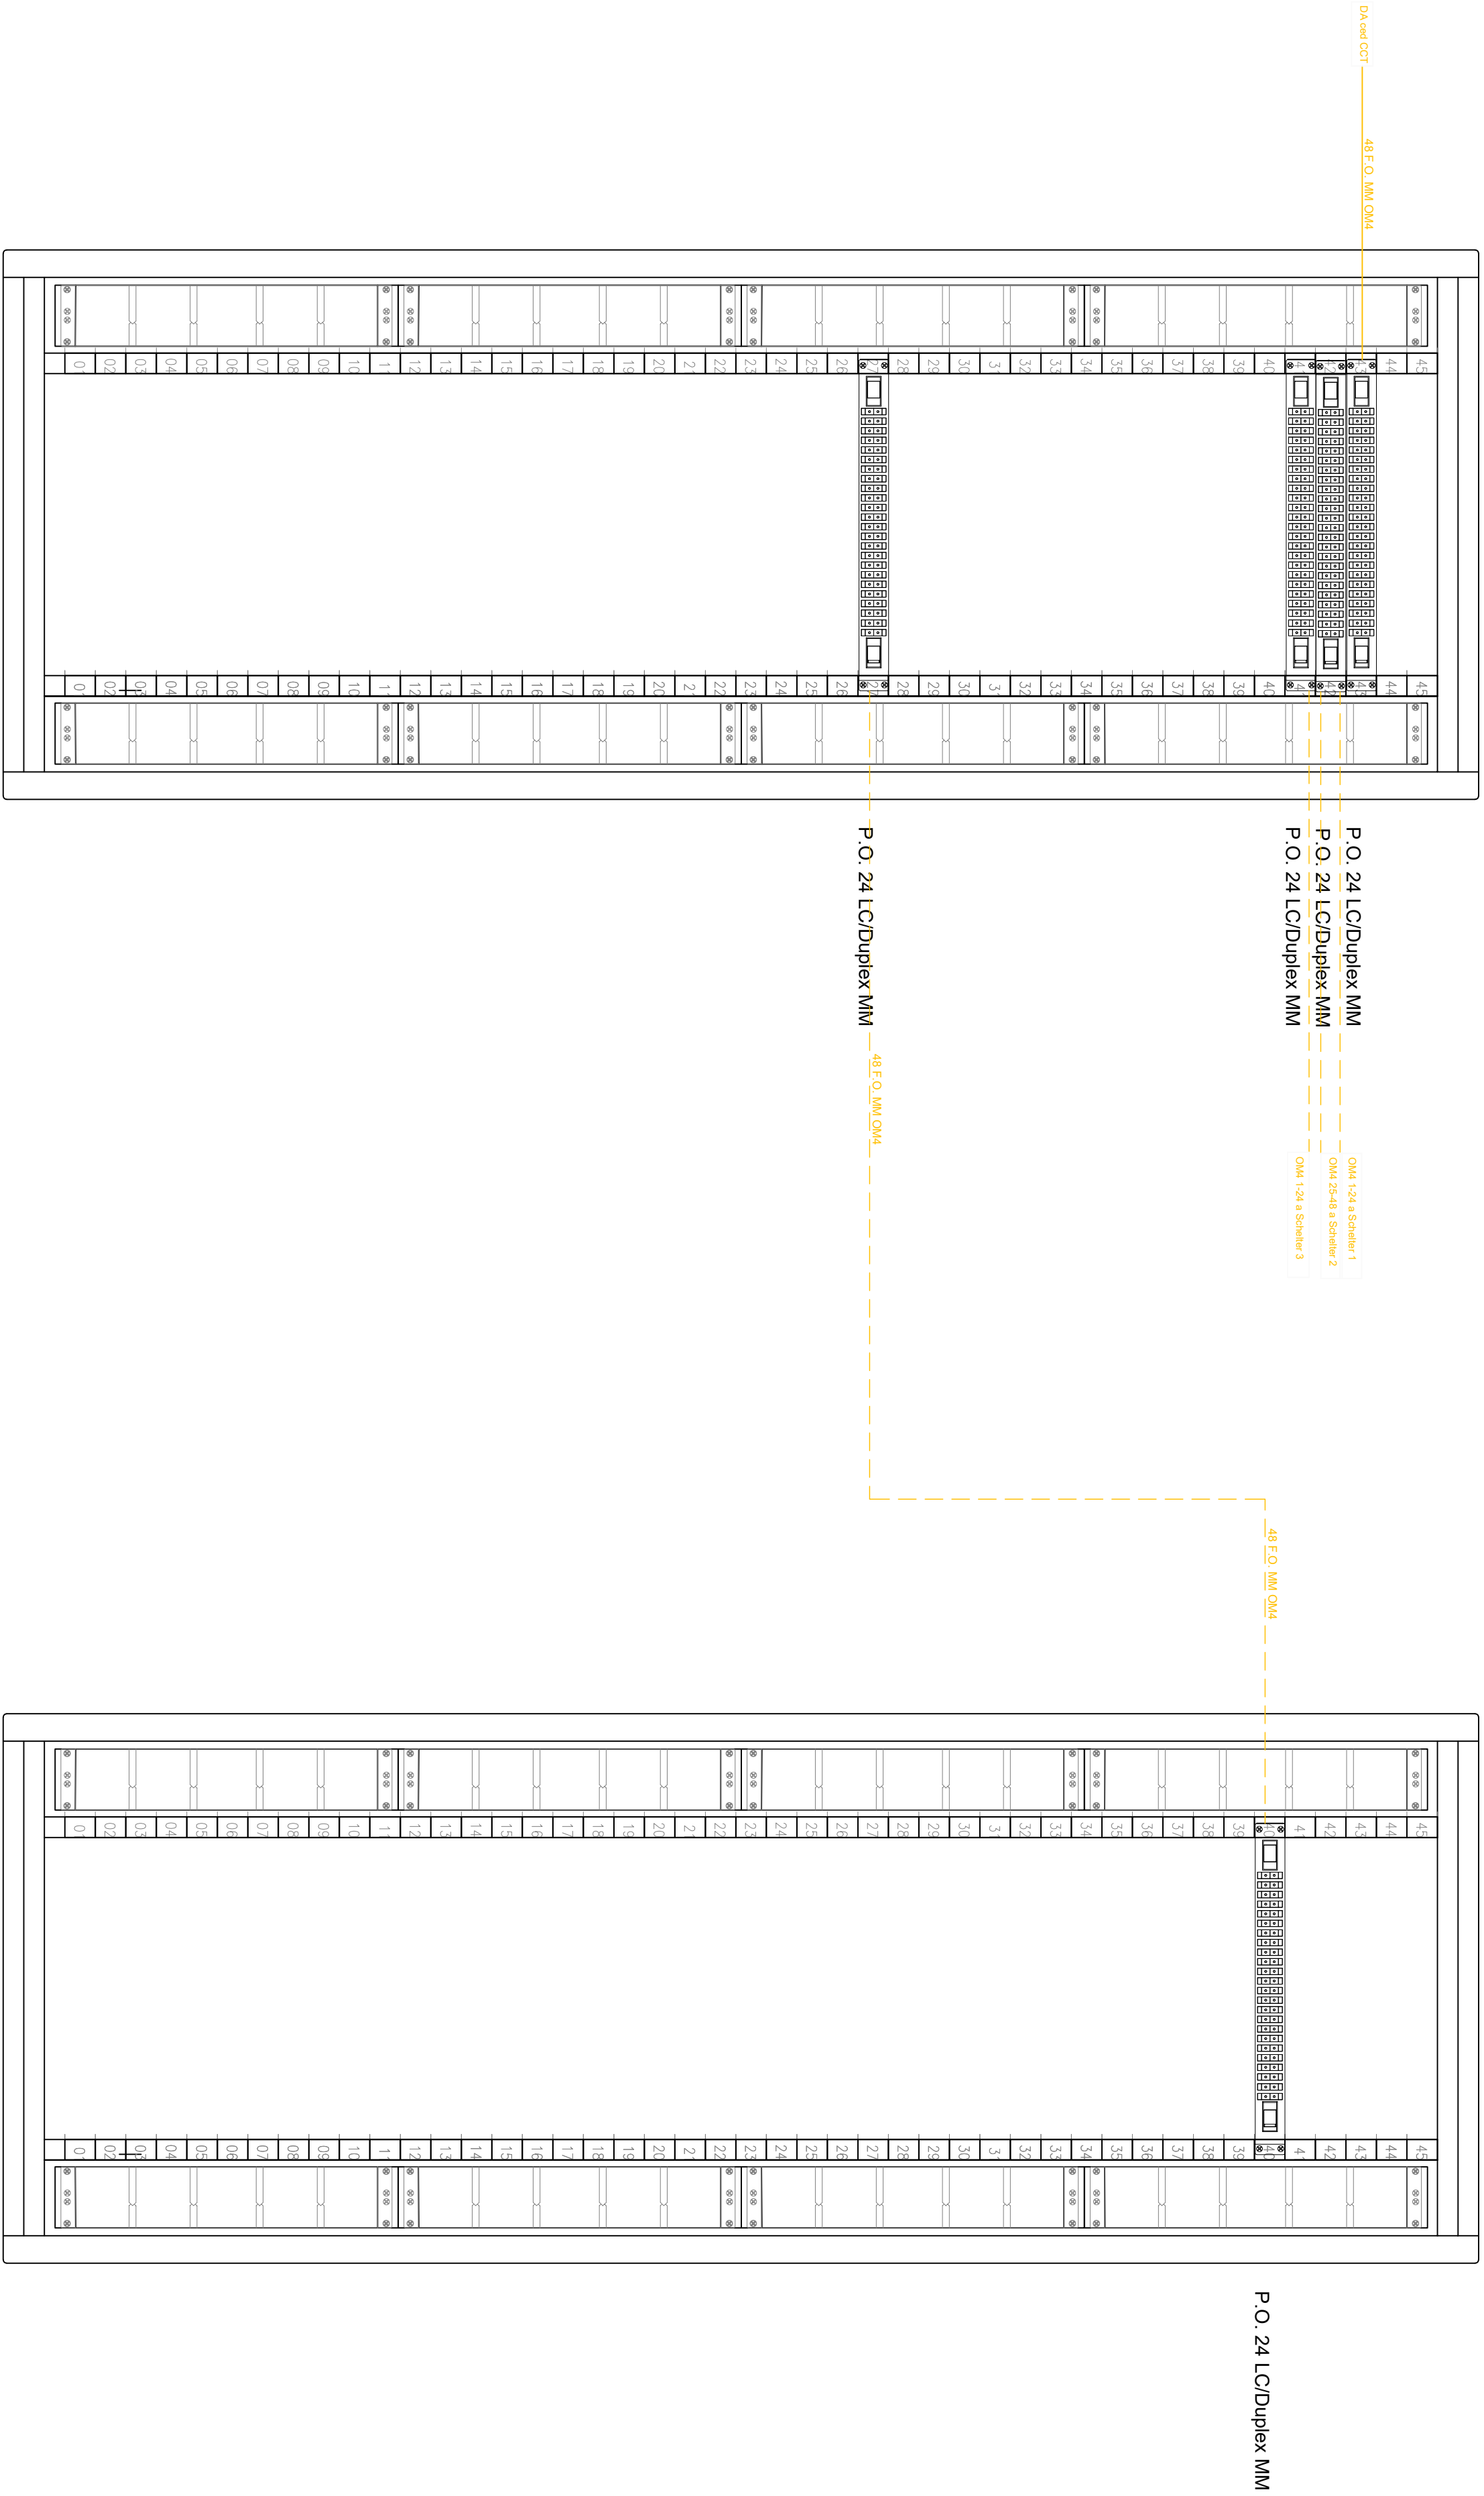


SHELTER1

SHELTER2

SHELTER3

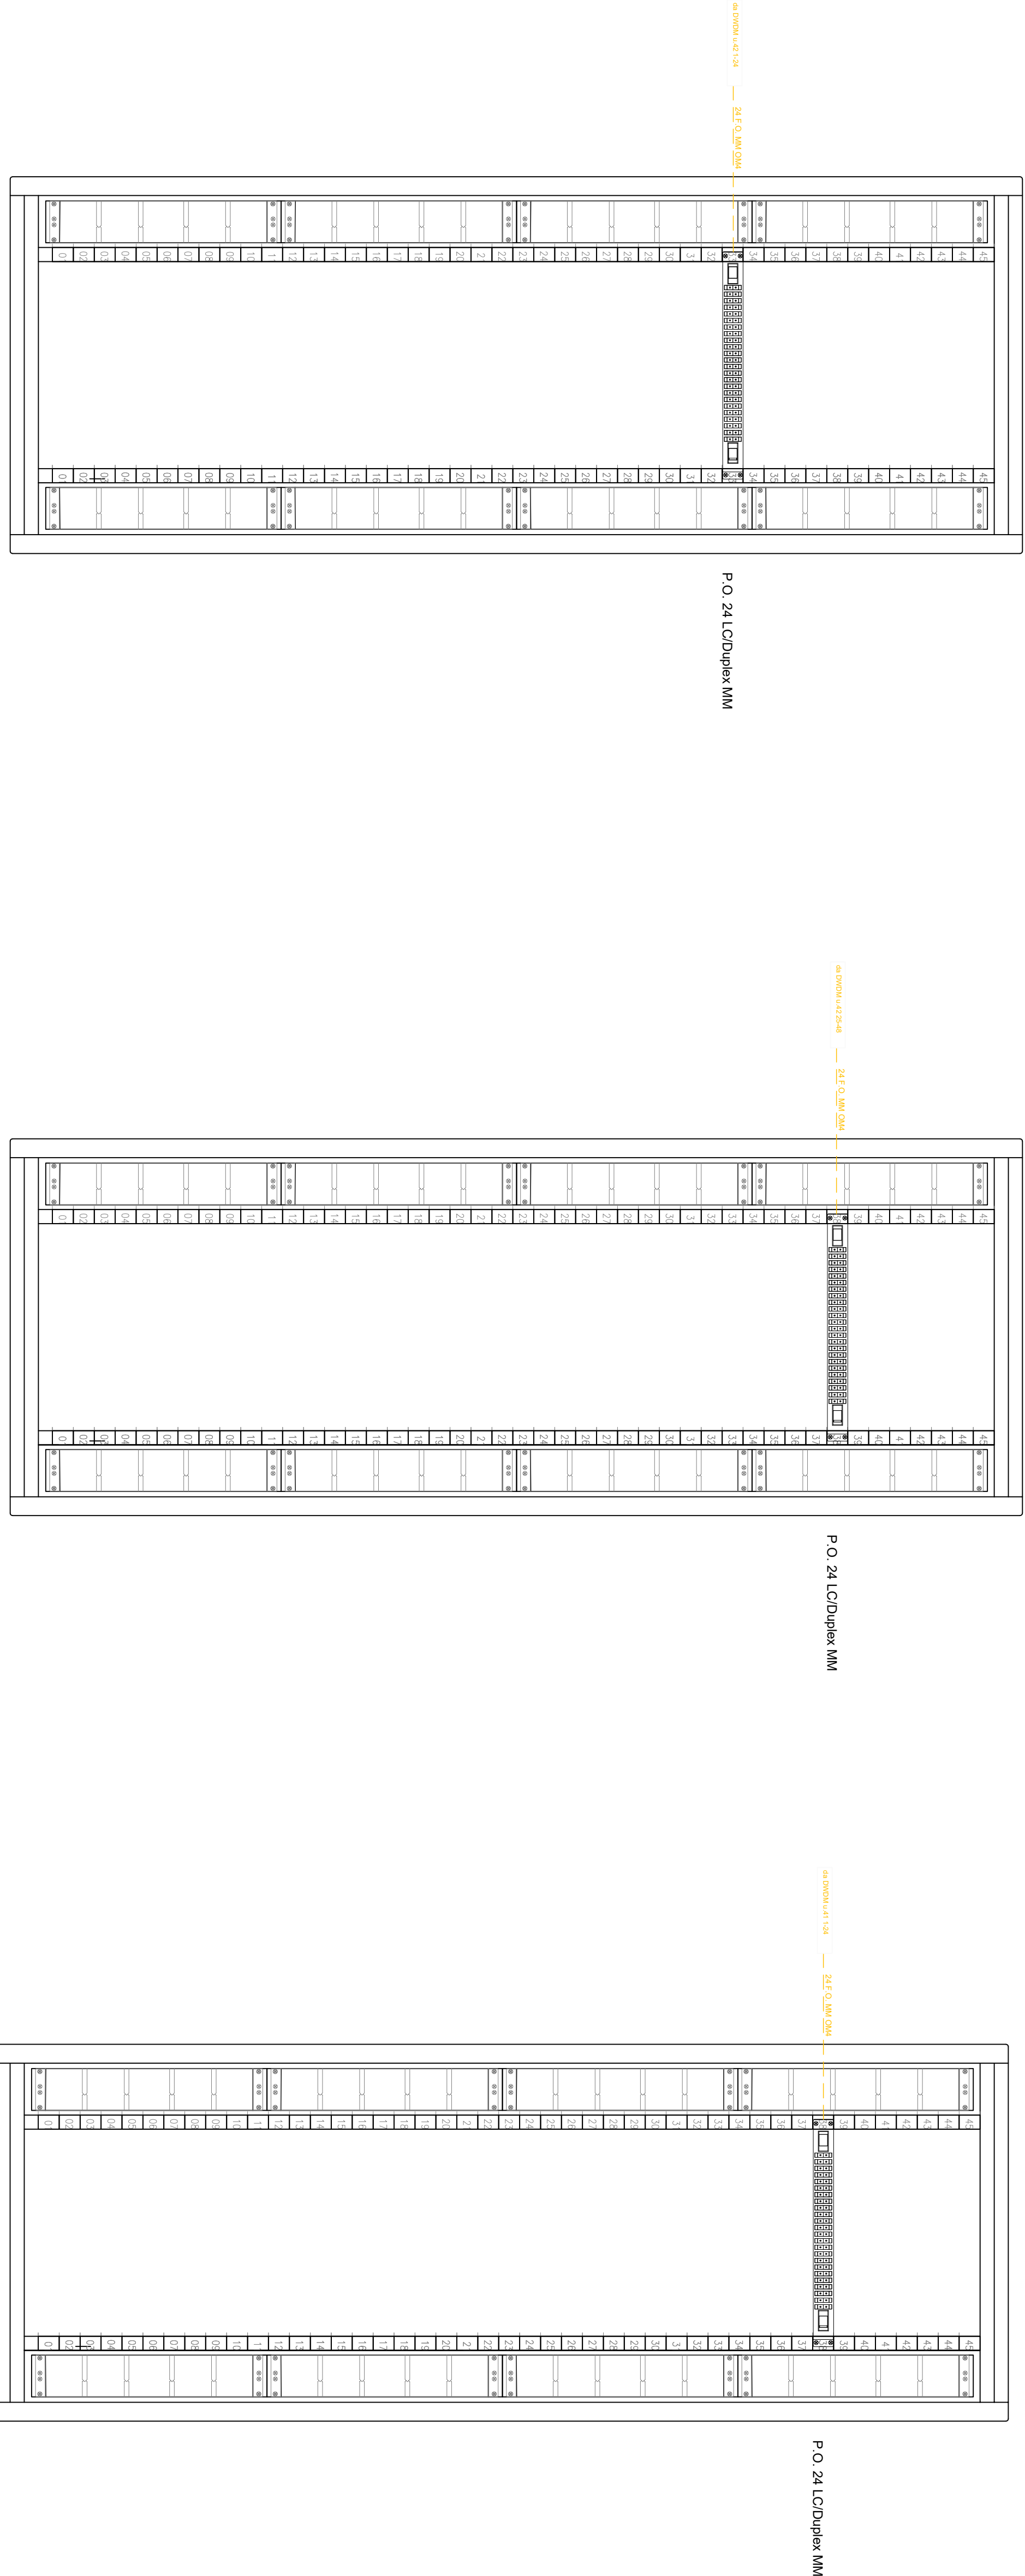

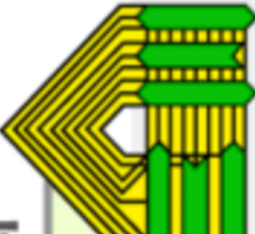 Medielettra & C. sas Tecnologie al servizio dell'agorà															
Impianti elettrici civili ed industriali															
<table><tr><td colspan="2">REVISIONI</td><td></td><td></td></tr><tr><td>N.</td><td>DATA</td><td>DESCRIZIONE</td><td>ELABORATO</td></tr><tr><td>0</td><td>05/08/2024</td><td>AS BUILT</td><td>C.Cascino</td></tr></table>				REVISIONI				N.	DATA	DESCRIZIONE	ELABORATO	0	05/08/2024	AS BUILT	C.Cascino
REVISIONI															
N.	DATA	DESCRIZIONE	ELABORATO												
0	05/08/2024	AS BUILT	C.Cascino												
<table><tr><td colspan="2">COMUNE DI</td><td colspan="2">FRATTAMAGGIORE</td></tr><tr><td colspan="2">COMMITTENTE</td><td colspan="2">TERNA RETE ITALIA SPA</td></tr><tr><td colspan="2">LIVELLO DI PROGETTAZIONE</td><td colspan="2">ESECUTIVA</td></tr></table>				COMUNE DI		FRATTAMAGGIORE		COMMITTENTE		TERNA RETE ITALIA SPA		LIVELLO DI PROGETTAZIONE		ESECUTIVA	
COMUNE DI		FRATTAMAGGIORE													
COMMITTENTE		TERNA RETE ITALIA SPA													
LIVELLO DI PROGETTAZIONE		ESECUTIVA													
N° DI COMMESSA FORNITORE		Il Direttore tecnico													
DATA COMMESSA FORNITORE		Il Progettista													
		N° DI CONTRATTO													
		DATA CONTRATTO													
		N° DI GARA													
		CIG													
		CUP													

NUMERO E DATA ORIGINE:			
MOTIVO DELL'INVIO:			
SCALA DI STAMPA:		SOSTITUISCE IL:	
		SOSTITUITO DAL:	
REVISIONI			
N.	DATA	ESAMINATO	ACCETTATO
		TERNA EST	DATA TERNA
RIFERIMENTO ACCETTAZIONE			

TIPOLOGIA DELL'ELABORATO		CODIFICA DELL'ELABORATO	
Disegno			
PROGETTO		TITOLO	
RICALCO DAL DOC. TERNA		Stazione Elettrica Frattamaggiore	
CLASSIFICAZIONE DI SICUREZZA		CCT-DS	
		Infrastruttura di rete ottica CCT-DS e Shelter	

NOME DEL FILE	SCALA CAD	FORMATO	SCALA	FOGLIO
cabling.dwg	1 unità = 10 mm	A0	adattata alla stampa	1 / 1

Questo documento contiene informazioni di proprietà Terma S.p.A. e deve essere utilizzato esclusivamente dal destinatario in relazione alle finalità per le quali è stato ricevuto. E' vietata qualsiasi forma di riproduzione o di divulgazione senza l'esplicito consenso di Terma Rete Italia S.p.A. This document contains information proprietary to Terma S.p.A. and it will have to be used exclusively for the purposes for which it has been furnished. Whichever shape of spreading or reproduction without the written permission of Terma Rete Italia S.p.A. is prohibi.

**Terma Rete Italia**
T E R N A G R O U P


Via Ugo La Malfa n°61b - 50014 Castelnuovo - P.A.P. IVA04030650926
Tel. n°059491941804 fax. n°05949194269
www.medielettra.it - info@medielettra.it